


Исполнительная схема отопления зона №1

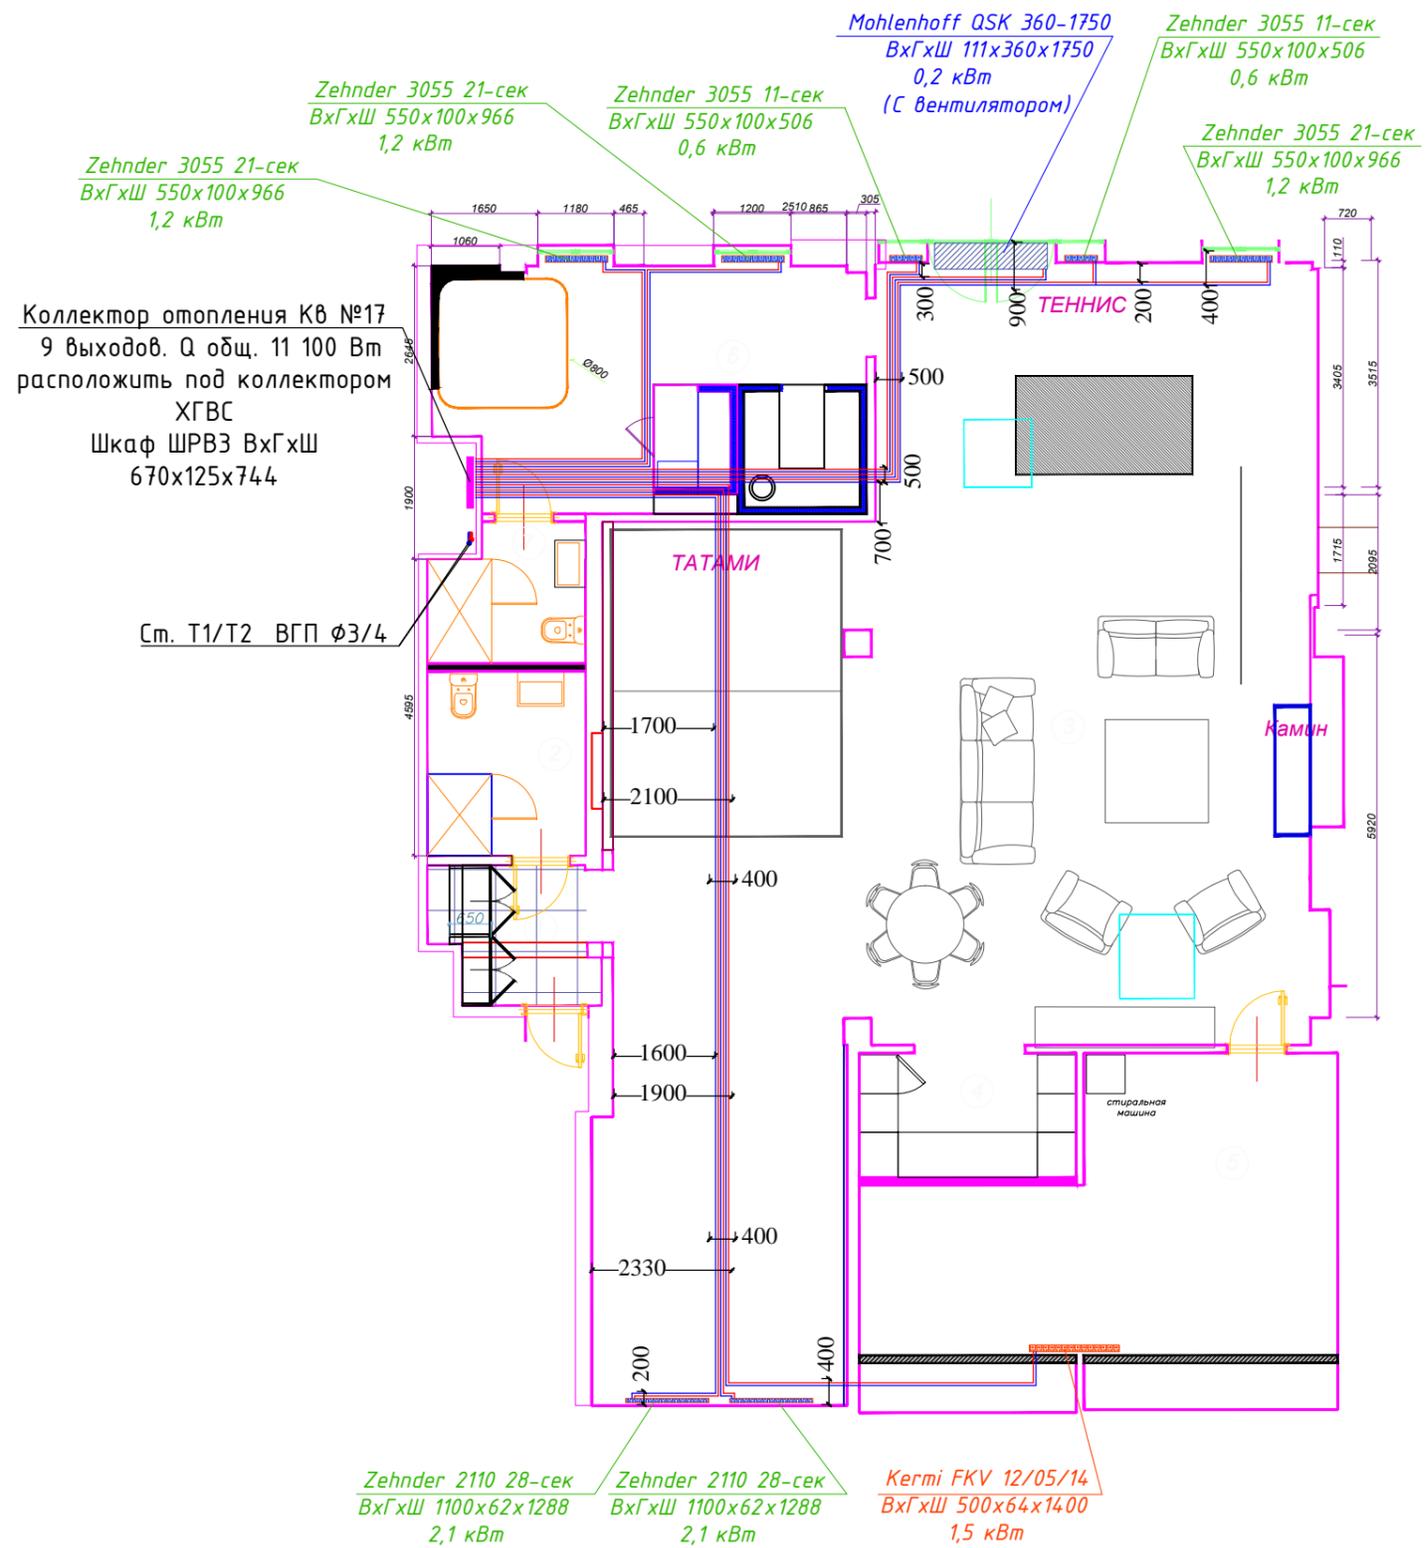

Согласовано

Гл. спец.

Взам. инв. N

Подл. и дата

Инв. N подл.

Жилая квартира					
Изм.	Кол.уч.	Лист N док.	Подп.	Дата	
				2018	Стадия
				2018	Лист
				2018	Листов
Проверил					РД
Выполнил					0
					0
Исполнительная схема отопления зона №1					